PLANIMETRIA GENERALE - IMPIANTO DI TERRA

ZONA A

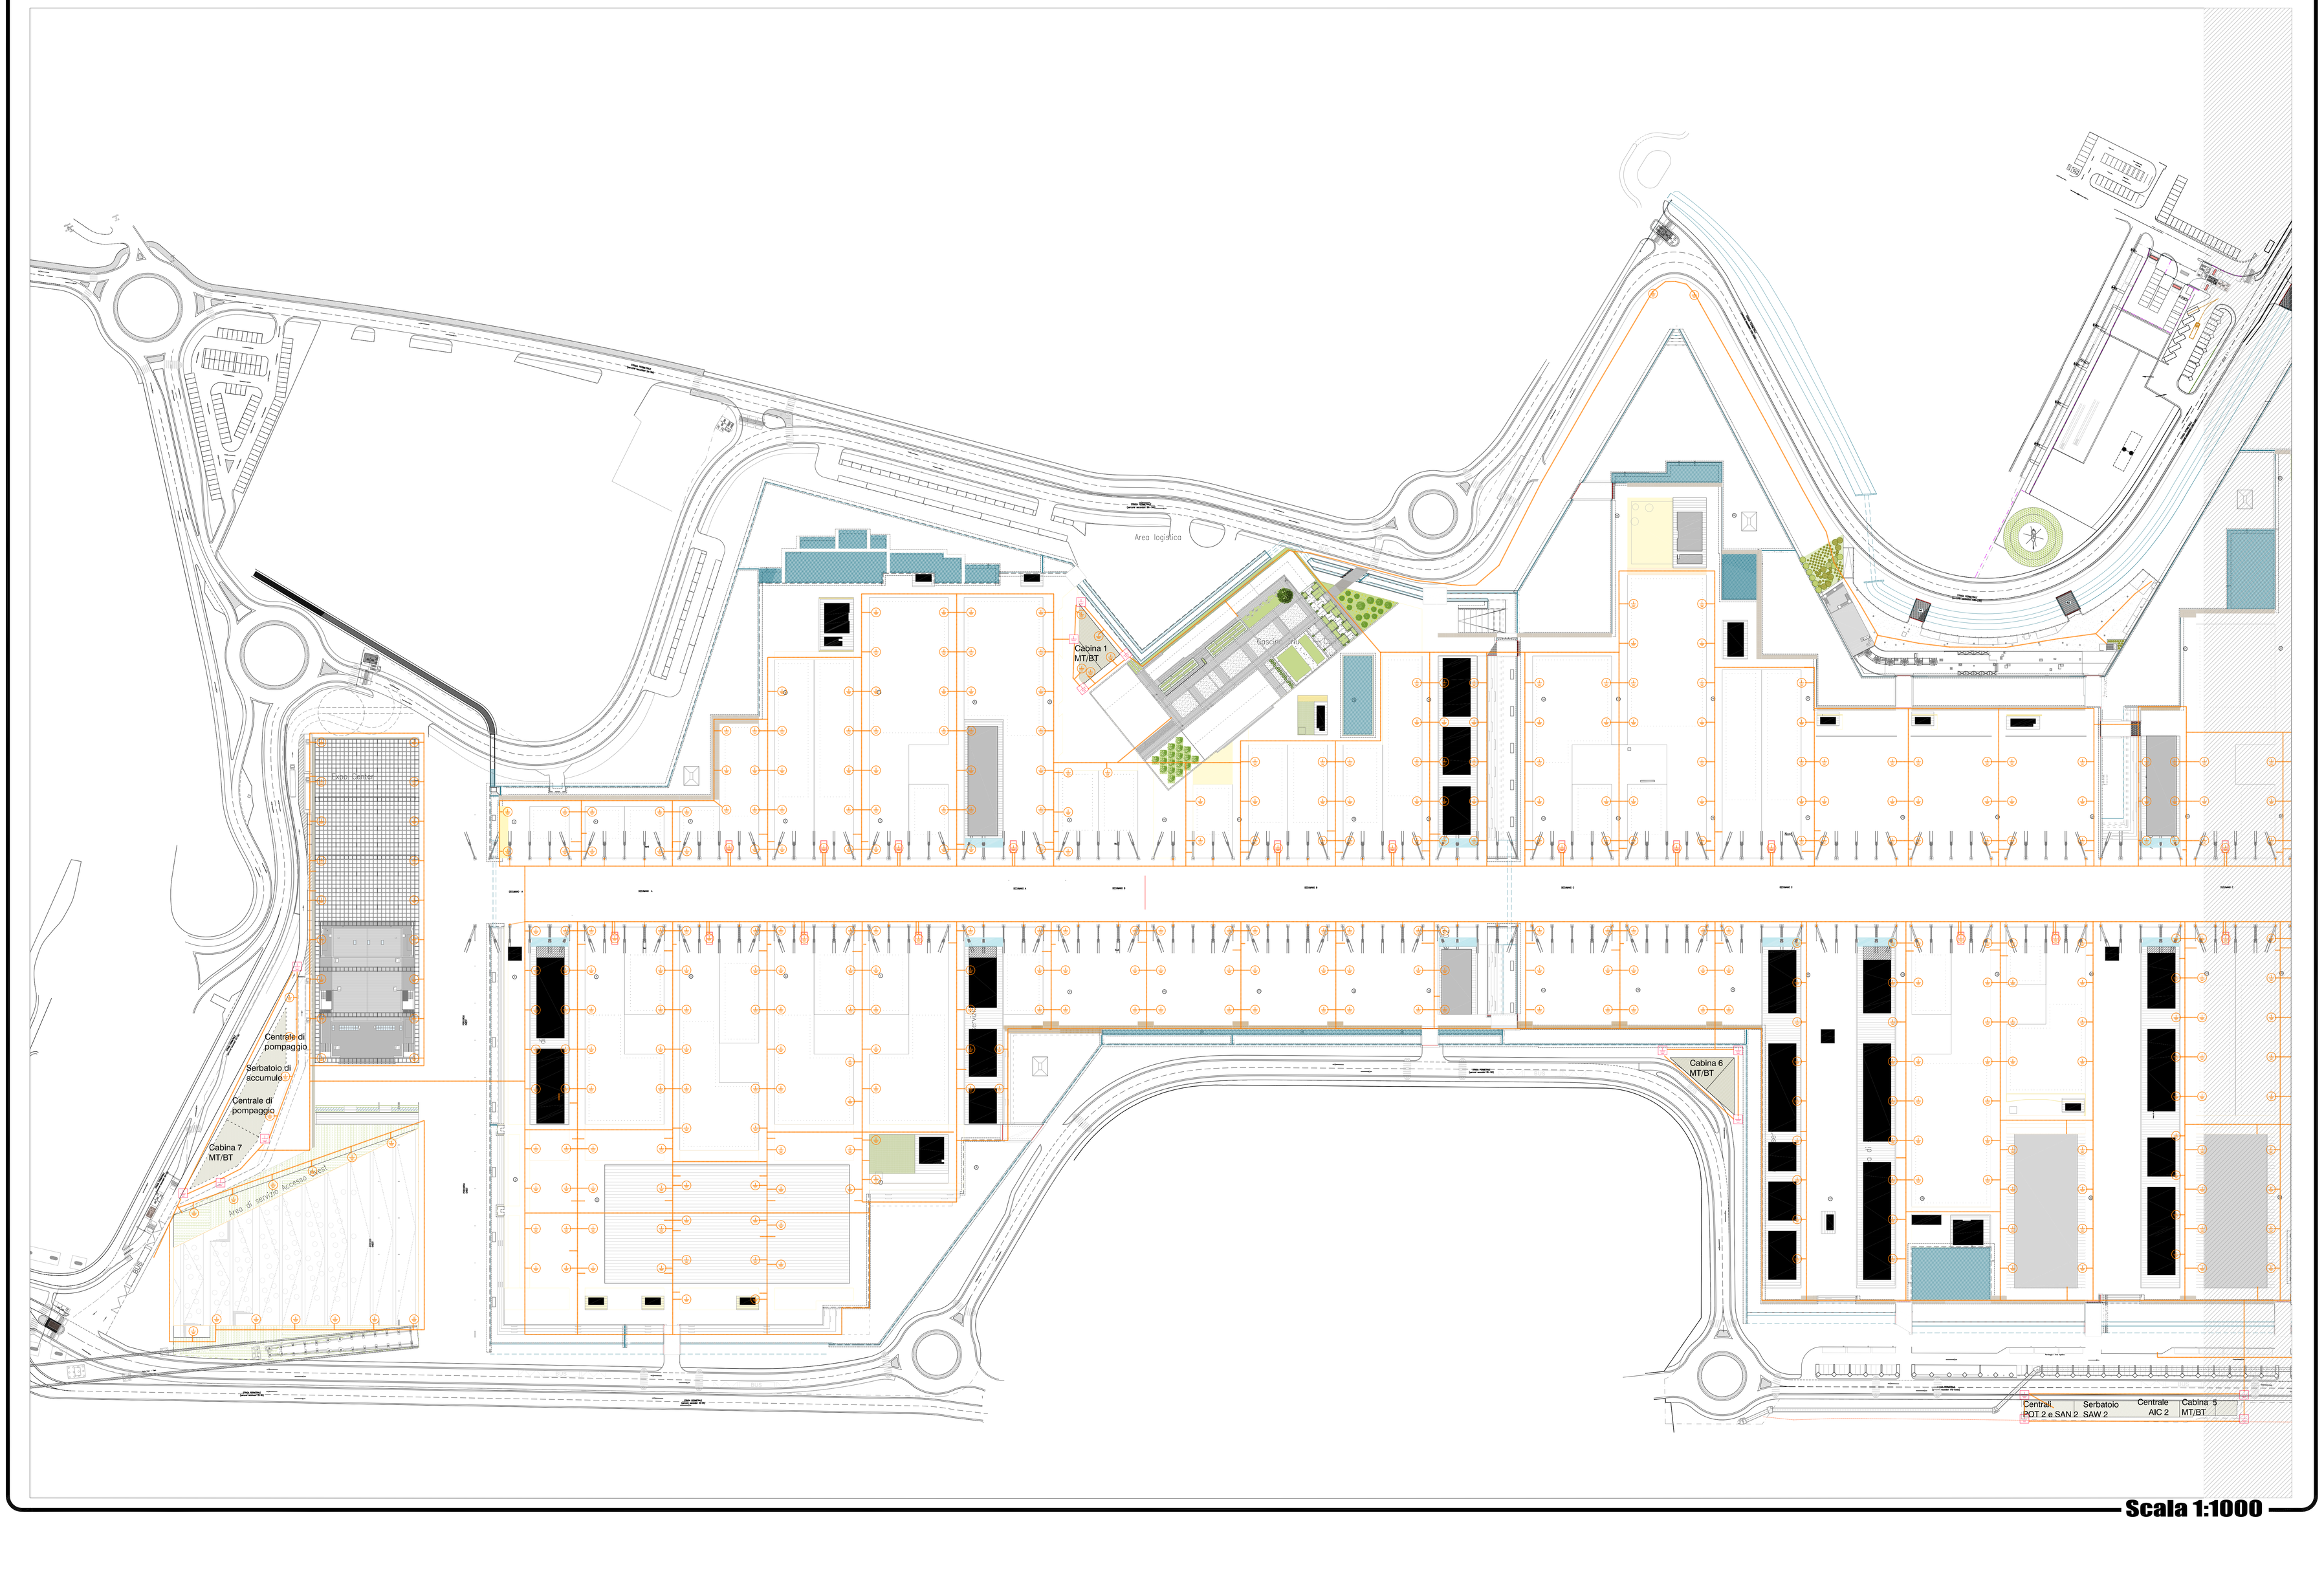

Scala 1:1000

Pianta Chiave

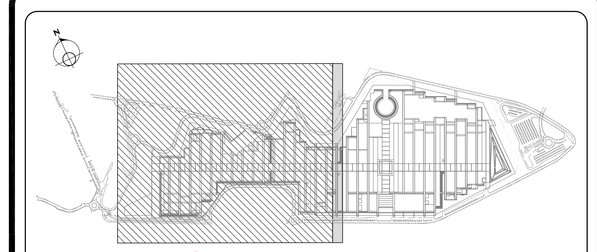

Legenda

- Conduttore di terra-equipotenziale
- Dispersore a croce in acciaio zincato con piastra di giunzione per allacciamento di conduttori tondi o corde, lungh. 2 mt. , da posare entro pozzetto ispezionabile.
- Punto di collegamento corda di terra
- Collegamento equipotenziale dei ferri di armatura dell'edificio

Tipico messa a terra masse metalliche

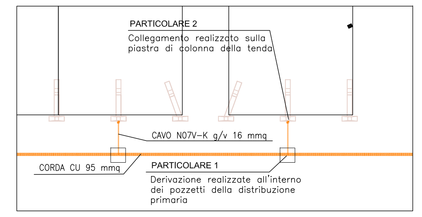

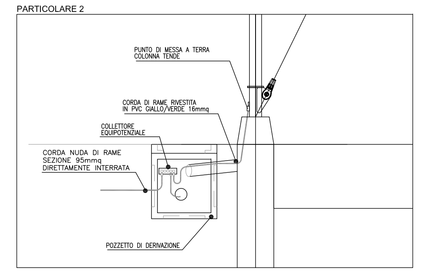

STAZIONE APPALTANTE

EXPO MILANO — Via Rovello 2, 20121 Milano, T +39.02.306306.1, F +39.02.306306.444 — Via Alfonso Paglia snc, 20154 Milano, P.I.e C.F. 97515120150, R.E.A. 1990229 Milano, www.expo2015.org

PROGETTAZIONE:

Preliminare:

Progettista responsabile: Arch. Matteo Gotti, Ordine degli Architetti, Pianificatori, Paesaggisti e Conservatori della Provincia di Milano al n° 17040

Definitiva ed Esecutiva:

METROPOLITANA MILANESE SPA

Progettista Responsabile dell'Integrazione delle varie prestazioni specialistiche e CSP: Ing. Dario Comini
Progettista Strutture: Ing. Roberto Conta
Progettista Impianti: Ing. Massimo Guzzi
Progettista funz/arch/generale: Ing. Roberto Tornelli

EXPO - Piastra espositiva — **As Built**

Responsabile Unico del Procedimento
Ing. Carlo Chiesa

Direttore Lavori
Ing. Luca Liguori

CSE
Ing. Matteo Colombo

APPALTATORE: Raggruppamento Temporaneo d'Imprese

Capogruppo mandataria: Ing. E. MANTOVANI

Mandanti: COVECO, GILFINGER

Approvazione

Direttore Tecnico
Ing. Marco Gingano

Oggetto:	Titolo:	Scala:
Area piastra **Imp. di terra comune**	**Impianto di terra disperdente** **Zona A**	1:1000 Dimensione foglio: A 0

PROGETTO	FASE	OPERA	DISCIPLINA	CATEG.	PROGR.	REV.	DATA
PSR	AB		E	DC	0001	00	08/05/2015

C.U.P. : D49B11000180005 - **C.I.G. :** 3736455C32

CODICE WBE: WA1E.05

Nome file: PSR_AB_E_DC_00(01-02)_00.dwg