PLANIMETRIA GENERALE - IMPIANTO DI TERRA

ZONA B

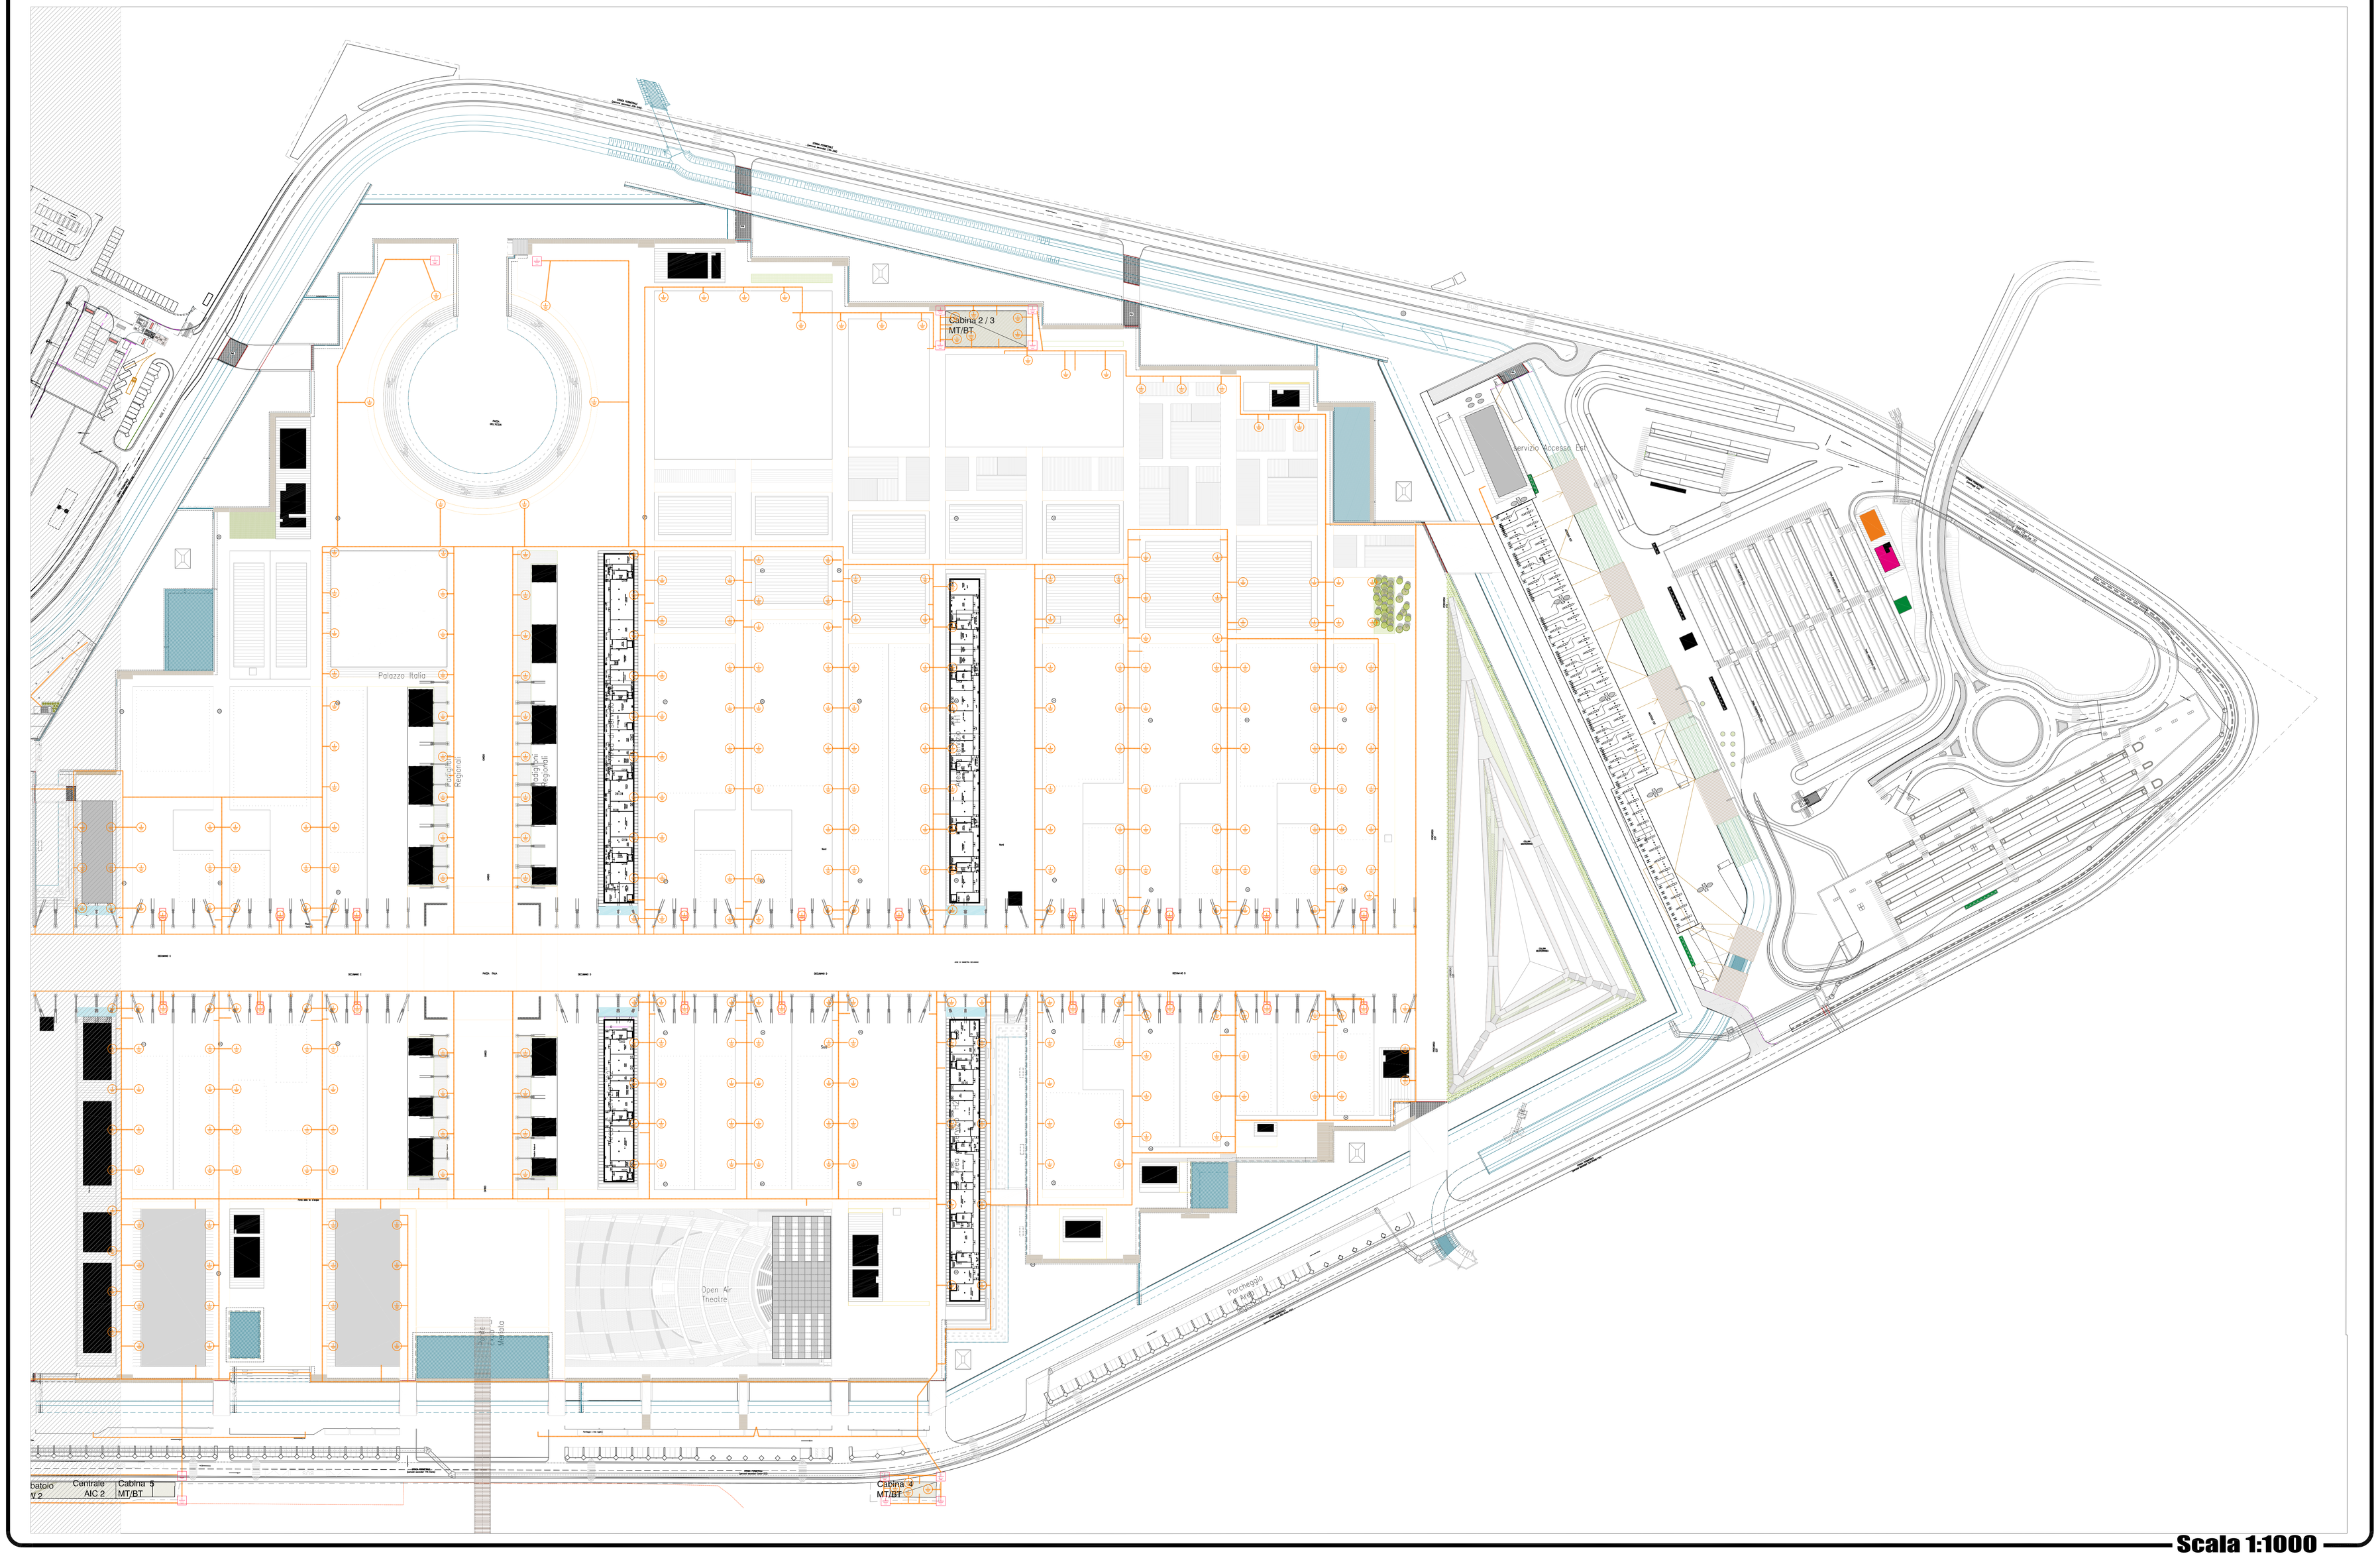

Scala 1:1000

Pianta Chiave

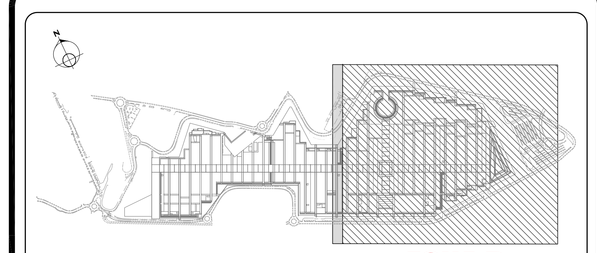

Legenda

- Conduttore di terra-equipotenziale
- Dispersore a croce in acciaio zincato con piastra di giunzione per allacciamento di conduttori tondi o corde, lungh. 2 mt. , da posare entro pozzetto ispezionabile.
- Punto di collegamento corda di terra
- Collegamento equipotenziale dei ferri di armatura dell'edificio

Tipico messa a terra masse metalliche

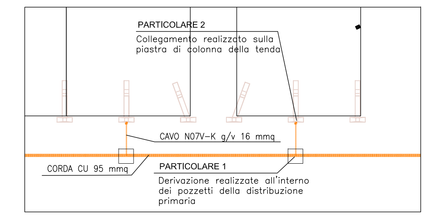

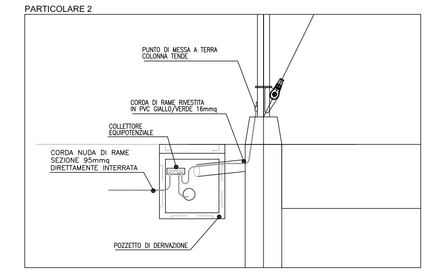

STAZIONE APPALTANTE

EXPO 2015 S.p.A.
Via Rovello, 2 - 20121 Milano
Via Alfonso Paglietti Inzaghi
Via Monte Rosa, 91 - 20149 Milano
P.IVA e C.F. 97369710583
T +39.02.89.64.61
F +39.02.89.64.642
www.expo2015.org

PROGETTAZIONE:

Preliminare:

Progettista responsabile: Arch. Matteo Gotti, Ausilio all'alto degli Architetti, Pianificatori, Paesaggisti e Conservatori della Provincia di Milano, al n° 11540

Definitiva ed Esecutiva:

METROPOLITANA MILANESE SPA

Progettista Responsabile dell'Integrazione delle varie prestazioni specialistiche e CSP: Ing. Dario Comini
Progettista Strutture: Ing. Roberto Conta
Progettista Impianti: Ing. Massimo Guzzi
Progettista funz/arch/generale: Ing. Roberto Tornelli

EXPO - Piastra espositiva **As Built**

Responsabile Unico del Procedimento
Ing. Carlo Chiesa

Direttore Lavori
Ing. Luca Liguori

CSE
Ing. Matteo Colombo

APPALTATORE: Raggruppamento Temporaneo d'Imprese

Capogruppo mandataria

Ing. E. MANTOVANI

Mandanti

COVECO — GILFINGER

Approvazione

Direttore Tecnico
Ing. Marco Cingano

Oggetto:	Titolo:	Scala:
Area piastra Imp. di terra comune	**Impianto di terra disperdente Zona A**	1:1000
		Dimensione foglio: A 0

PROGETTO	FASE	OPERA	DISCIPLINA	CATEG.	PROGR.	REV.	DATA
PSR	AB		E	DC	0002	00	08/05/2015

C.U.P. : D49B11000180005 - **C.I.G. :** 3736455C32

CODICE WBE: WA1E.05

Nome file: PSR_AB_E_DC_00(01-02)_00.dwg