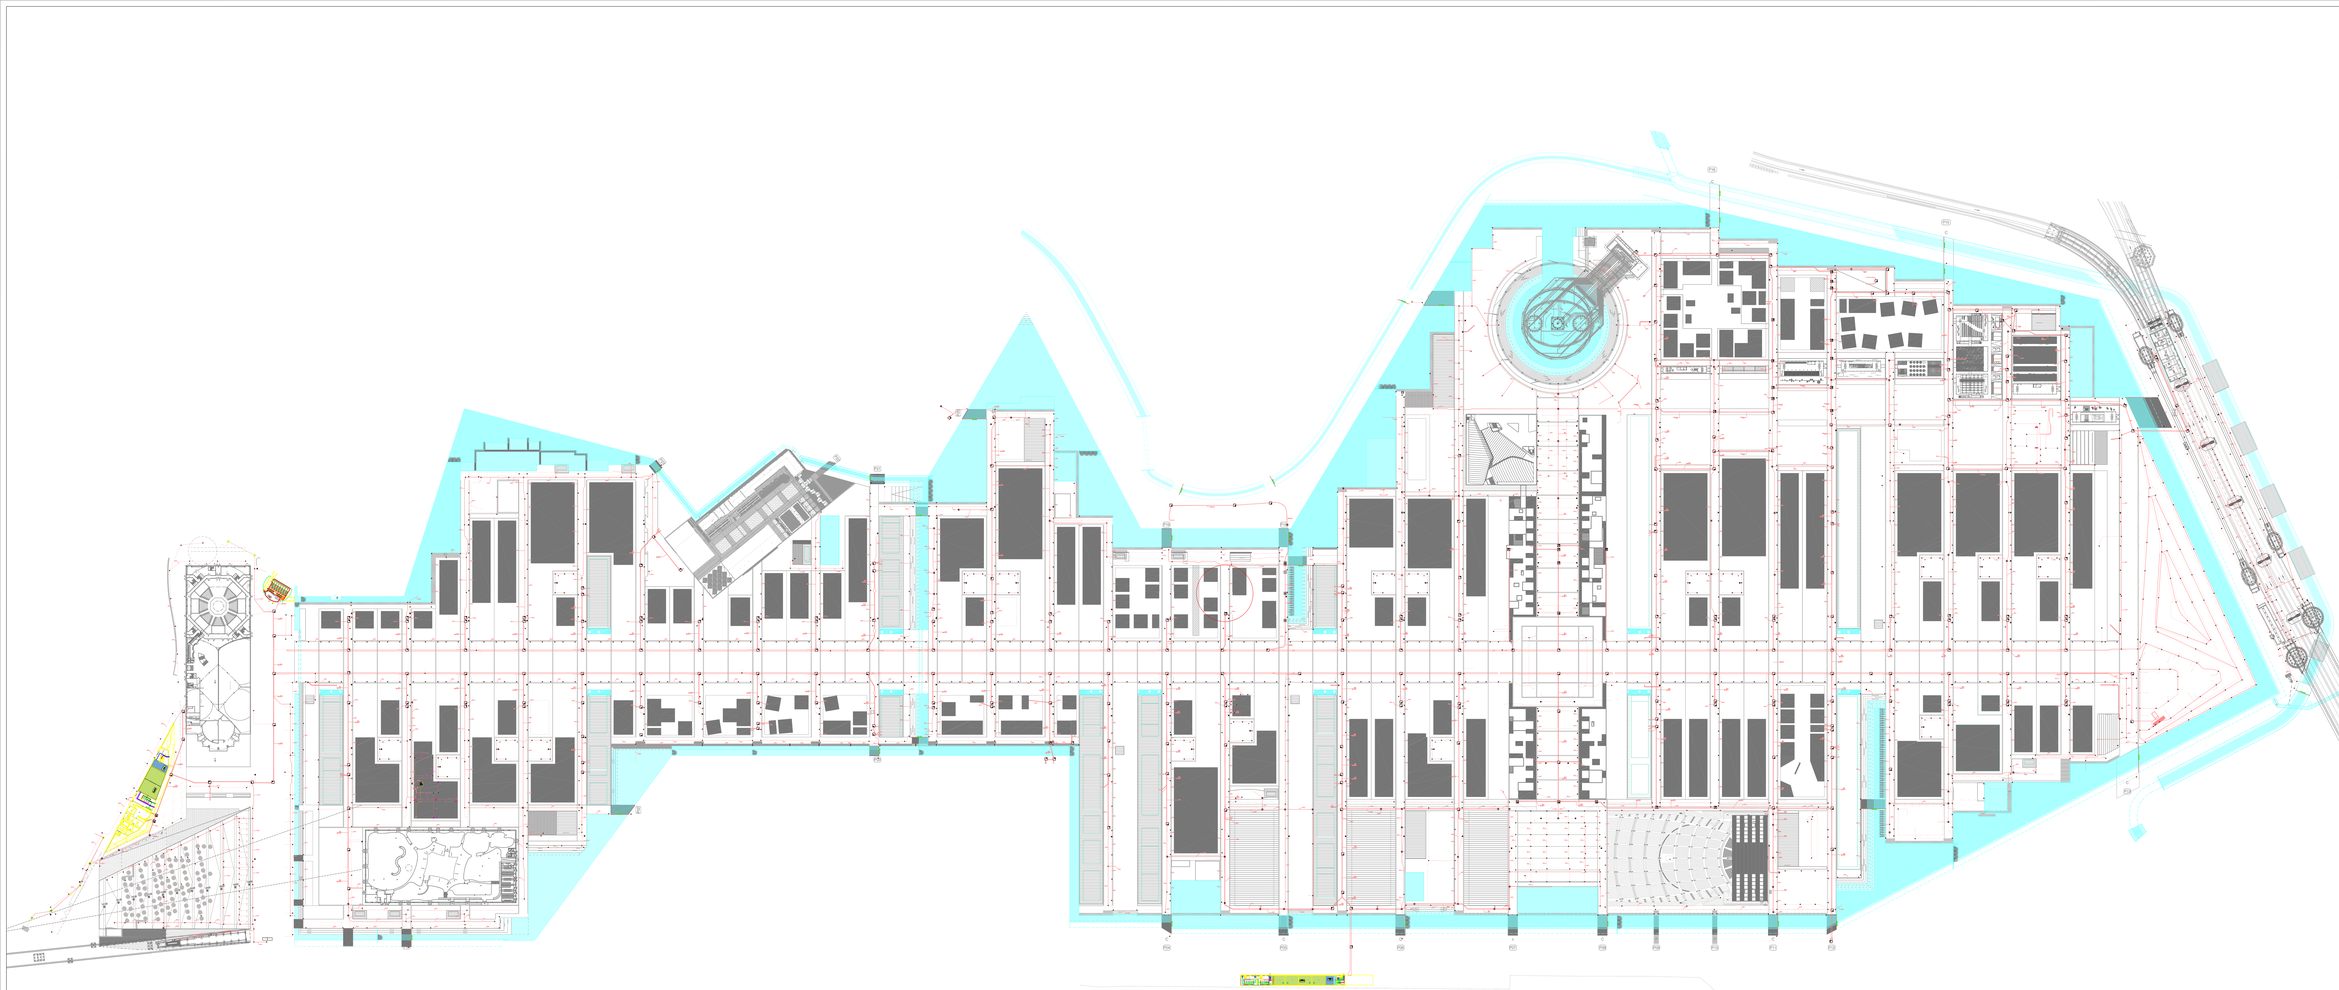

STAZIONE APPALTANTE

EXPO 2015 S.p.A.

PROGETTAZIONE

Preliminare:

Progettista responsabile dell'integrazione delle varie prestazioni specialistiche e CSP: Ing. Matteo Colombo

Progettista Strutture: Ing. Roberto Corda

Progettista Impianti: Ing. Massimo Ducci

Progettista funzionale/generale: Ing. Roberto Tornelli

Definitiva ed Esecutiva:

MM METROPOLITANA MILANESE SPA

EXPO - Piastra espositiva **As Built**

Responsabile Unico del Procedimento: Ing. Carlo Chiesa

Direttore Lavori: Ing. Luca Liguori

Coordinatore per la Sicurezza in fase di Esecuzione: Ing. Matteo Colombo

APPALTATORE: Raggruppamento Temporaneo d'Imprese

Capogruppo mandataria: Ing. E. MANTOVANI S.p.A.

Mandanti: COVECO, BILFINGER

Approvazione

Direttore Tecnico: Ing. Marco Gregoro

Oggetto: **Rete Politore elettriche**

Titolo: **Planimetria**

Scala: 1:1000

Dimensione foglio: A1

PROGETTO	FASE	OPERA	DISCIPLINA	DATEO	PROGR.	REV.	DATA
PSR	AB	IMP.-.-.-.-.-	E	PL	0001	00	Mag 2015

C.U.P. : D49B11000180005 - **C.I.G.** : 3736455C32

CODICE WBE: WA1E.ps.

Nome file: PRS_AB_IMP_E_PL_0001_00

Affidatario: VIRIDIA