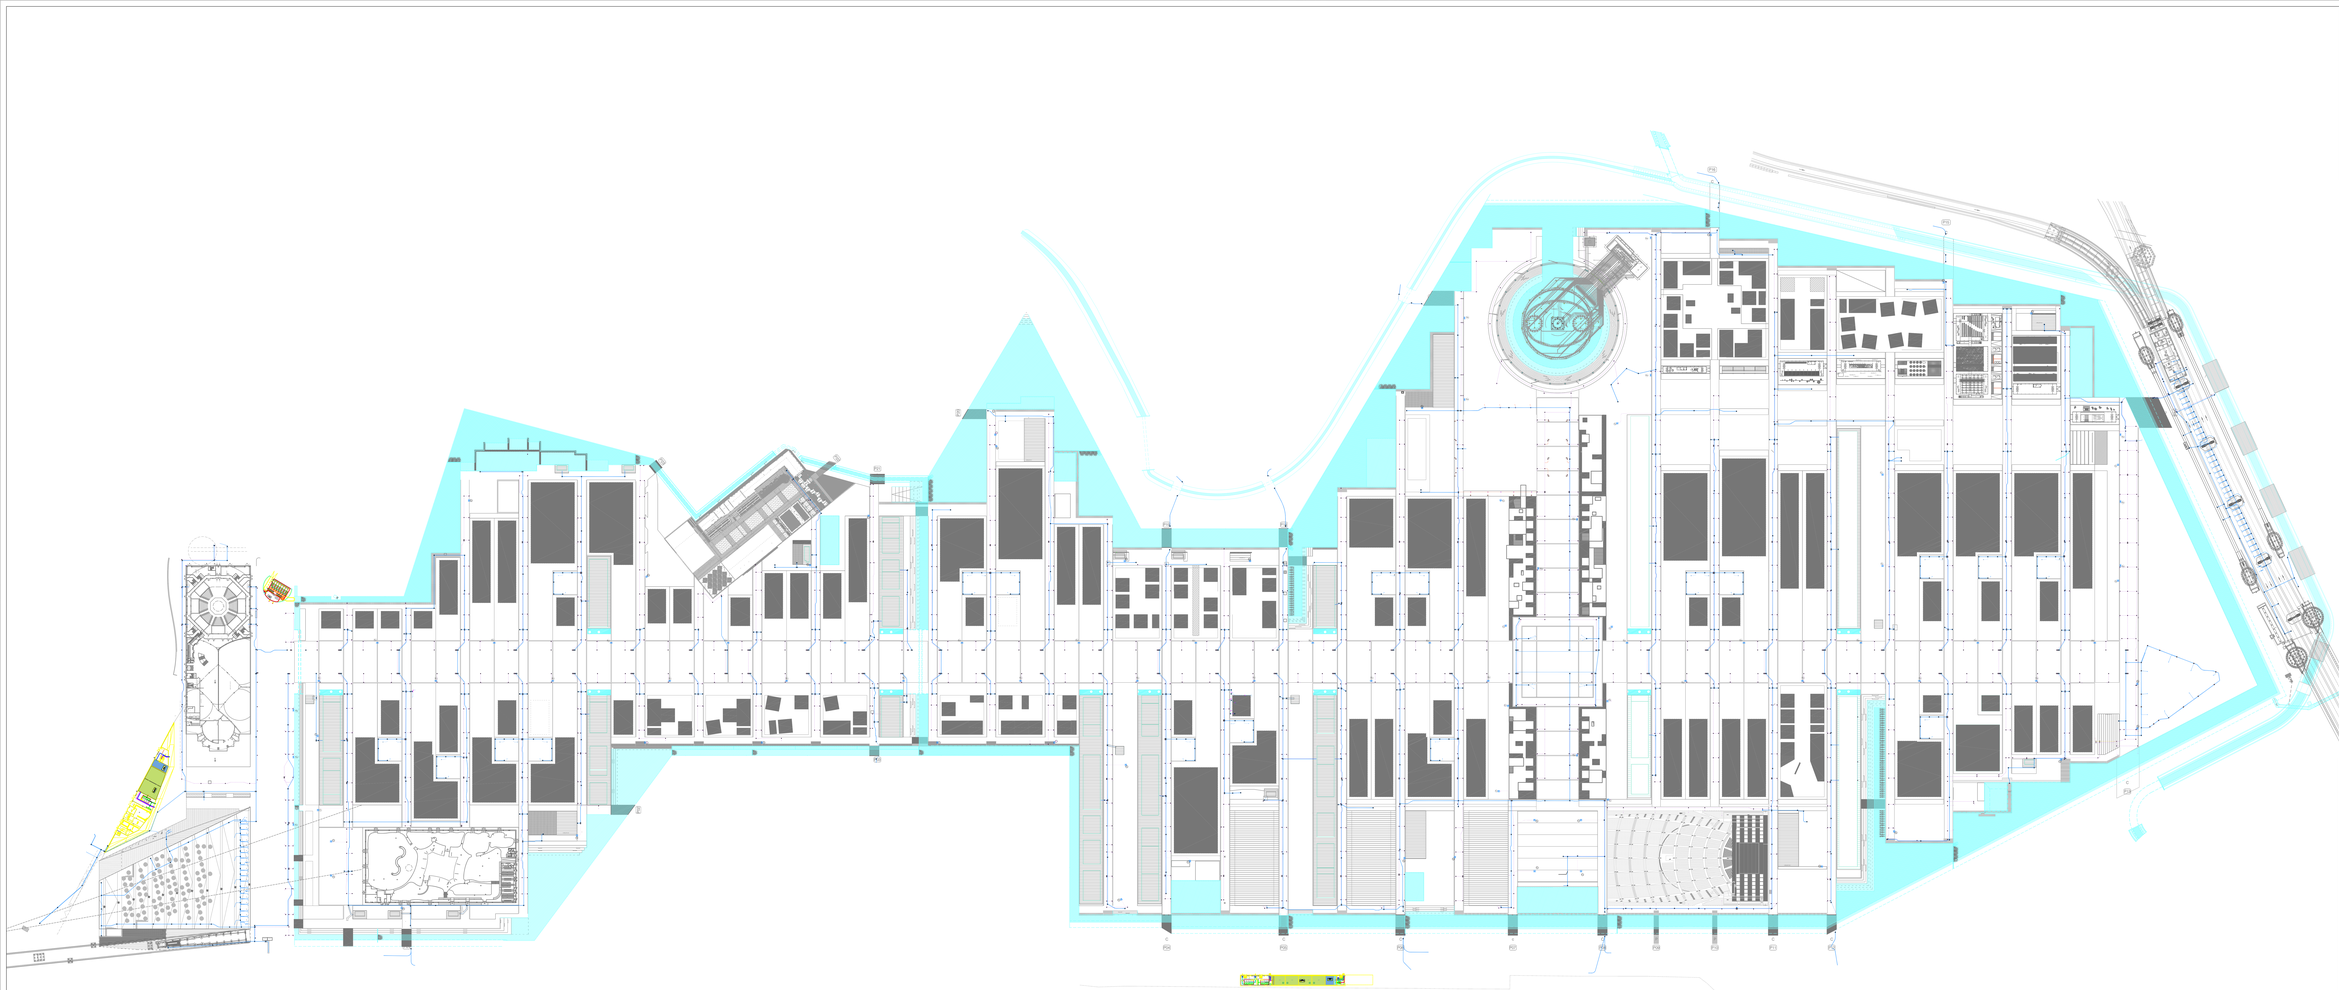

STAZIONE APPALTANTE

EXPO 2015 S.p.A.

PROGETTAZIONE

Preliminare:

Definitiva ed Esecutiva:

METROPOLITANA MILANESE SPA

Progettista Responsabile dell'Integrazione delle varie prestazioni specialistiche e CSP: Ing. Matteo Colombo

Progettista Strutture: Ing. Roberto Corda

Progettista Impianti: Ing. Massimo Dondi

Progettista funzionale/generale: Ing. Roberto Tornelli

EXPO - Piastra espositiva

As Built

Responsabile Unico del Procedimento: Ing. Carlo Chiesa

Direttore Lavori: Ing. Luca Liguori

Coord. Sicurezza: Ing. Matteo Colombo

APPALTATORE: Raggruppamento Temporaneo d'Imprese

Capogruppo mandataria

Mandanti

Approvazione

Direttore Tecnico: Ing. Marco Gregoro

Oggetto: **Rete ICT**

Titolo: **Planimetria**

Scala: 1:1000

Dimensione foglio: A1

PROGETTO	FASE	OPERA	DISCIPLINA	CATEG.	PROGR.	REV.	DATA
PSR	AB	IMP.-.-.-.-.-	I	PL	0001	00	Mag 2015

C.U.P. ; D49B11000180005 - **C.I.G.** ; 3736455C32

CODICE WBE: WATE.zs.

Nome file: PRS_AB_IMP_I_PL_0001_00

Affidatario: VIRIDIA