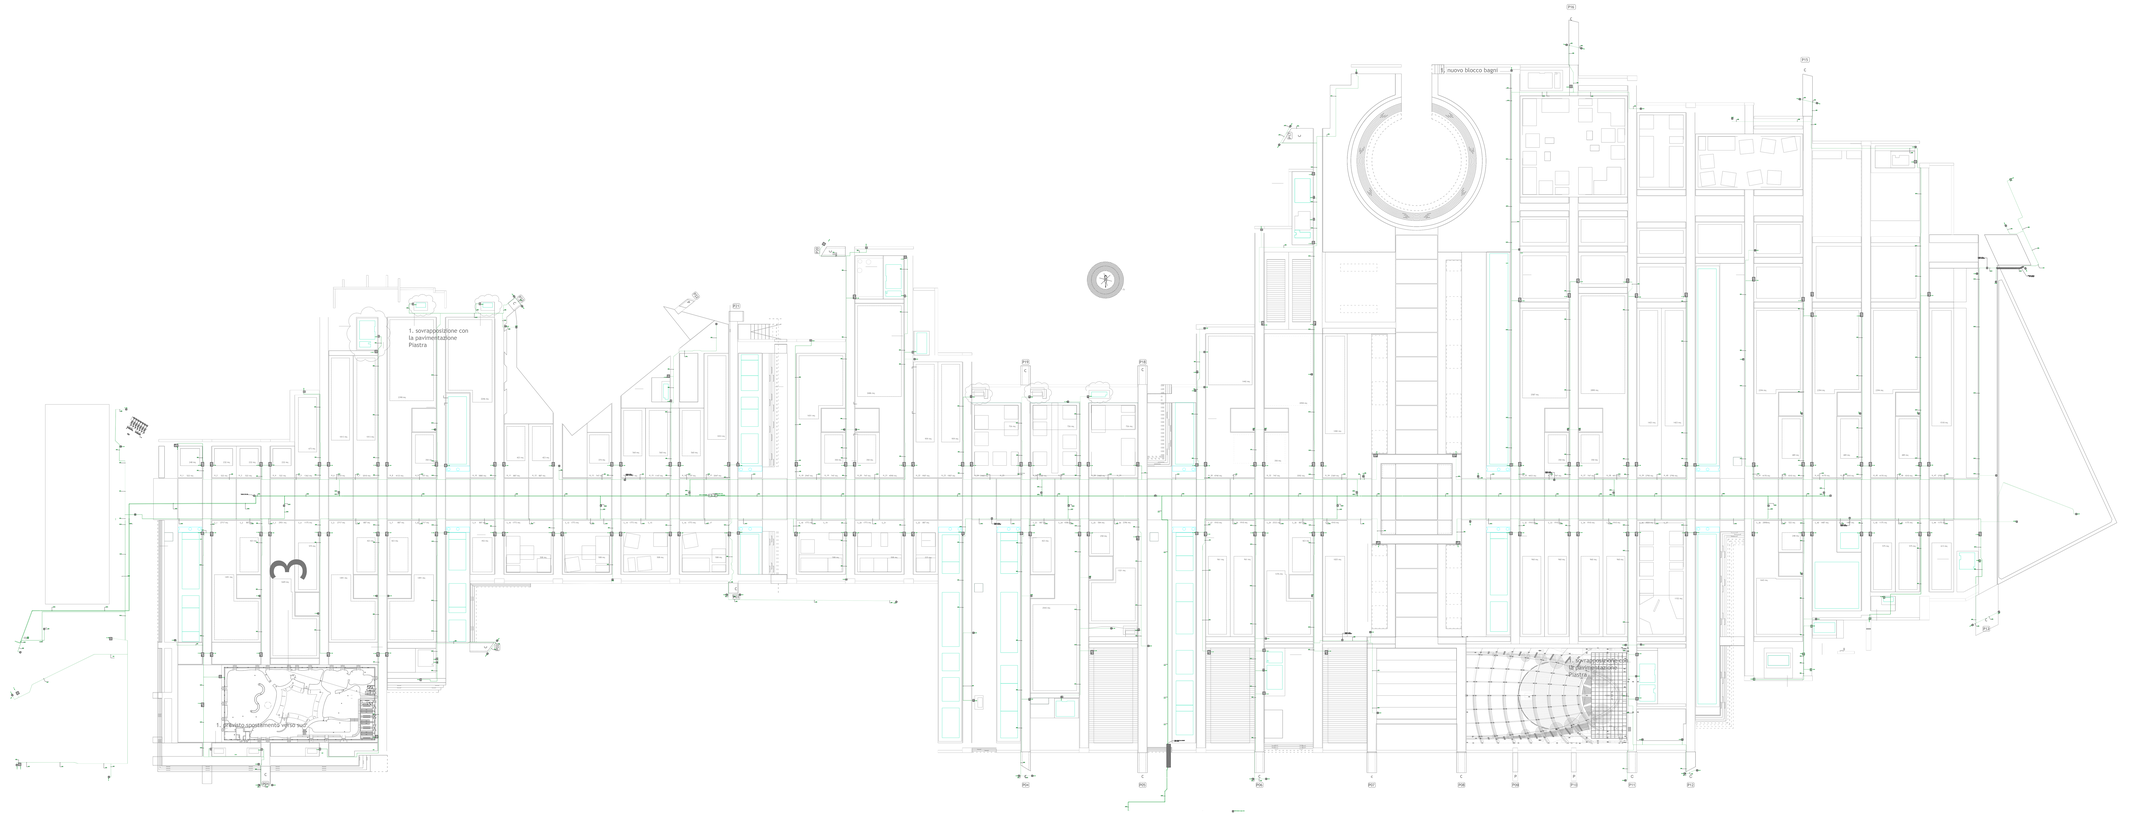

STAZIONE APPALTANTE

EXPO 2015 S.p.A. Società per azioni con socio unico soggetta all'attività di direzione e coordinamento del Ministero dell'Economia e delle Finanze

PROGETTAZIONE

Preliminare:

Progetto esecutivo ex Artt. 93/96 D.Lgs. n.163, 2006 e Artt. 33/43 D.P.R. n.207, 2010 e Artt. 14/16 D.M. 11 maggio 2001, n.1072/2001

Definitivo ed Esecutivo:

METROPOLITANA MILANESE SPA

Progettista Responsabile dell'integrazione delle varie prestazioni specialistiche e CSP: Ing. Matteo Colombo

Progettista Strutture: Ing. Massimo Conte

Progettista Impianti: Ing. Roberto Bodini

Progettista Architettonico: Ing. Roberto Torrielli

EXPO - Piastra espositiva

As Built

Responsabile Unico del Procedimento
Ing. Carlo Chiesa

Direttore Lavori
Ing. Lucia Liguori

CSE
Ing. Matteo Colombo

APPALTATORE: Raggruppamento Temporaneo d'Imprese

Capogruppo mandataria:

Mandanti

Approvazione

Direttore Tecnico
Ing. Marco Gingerò

Oggetto:	Titolo:	Scala:
Acqua Sanitaria	**Planimetria**	1:1000
		Dimensione foglio:

DISCIPLINA	FASE	CATEGORIA	OPERA	CATEGORIA	LIVELLO	PROGRESSIVO	REV.	DATA
PSR	AB	IMP	- - - - - -	M	PL	0004	00	30/05/2014

C.U.P.: D49B11000180005 - C.I.G.: 3736455C32

CODICE WBE: WA1E.m

Norma Bic: Articolato: