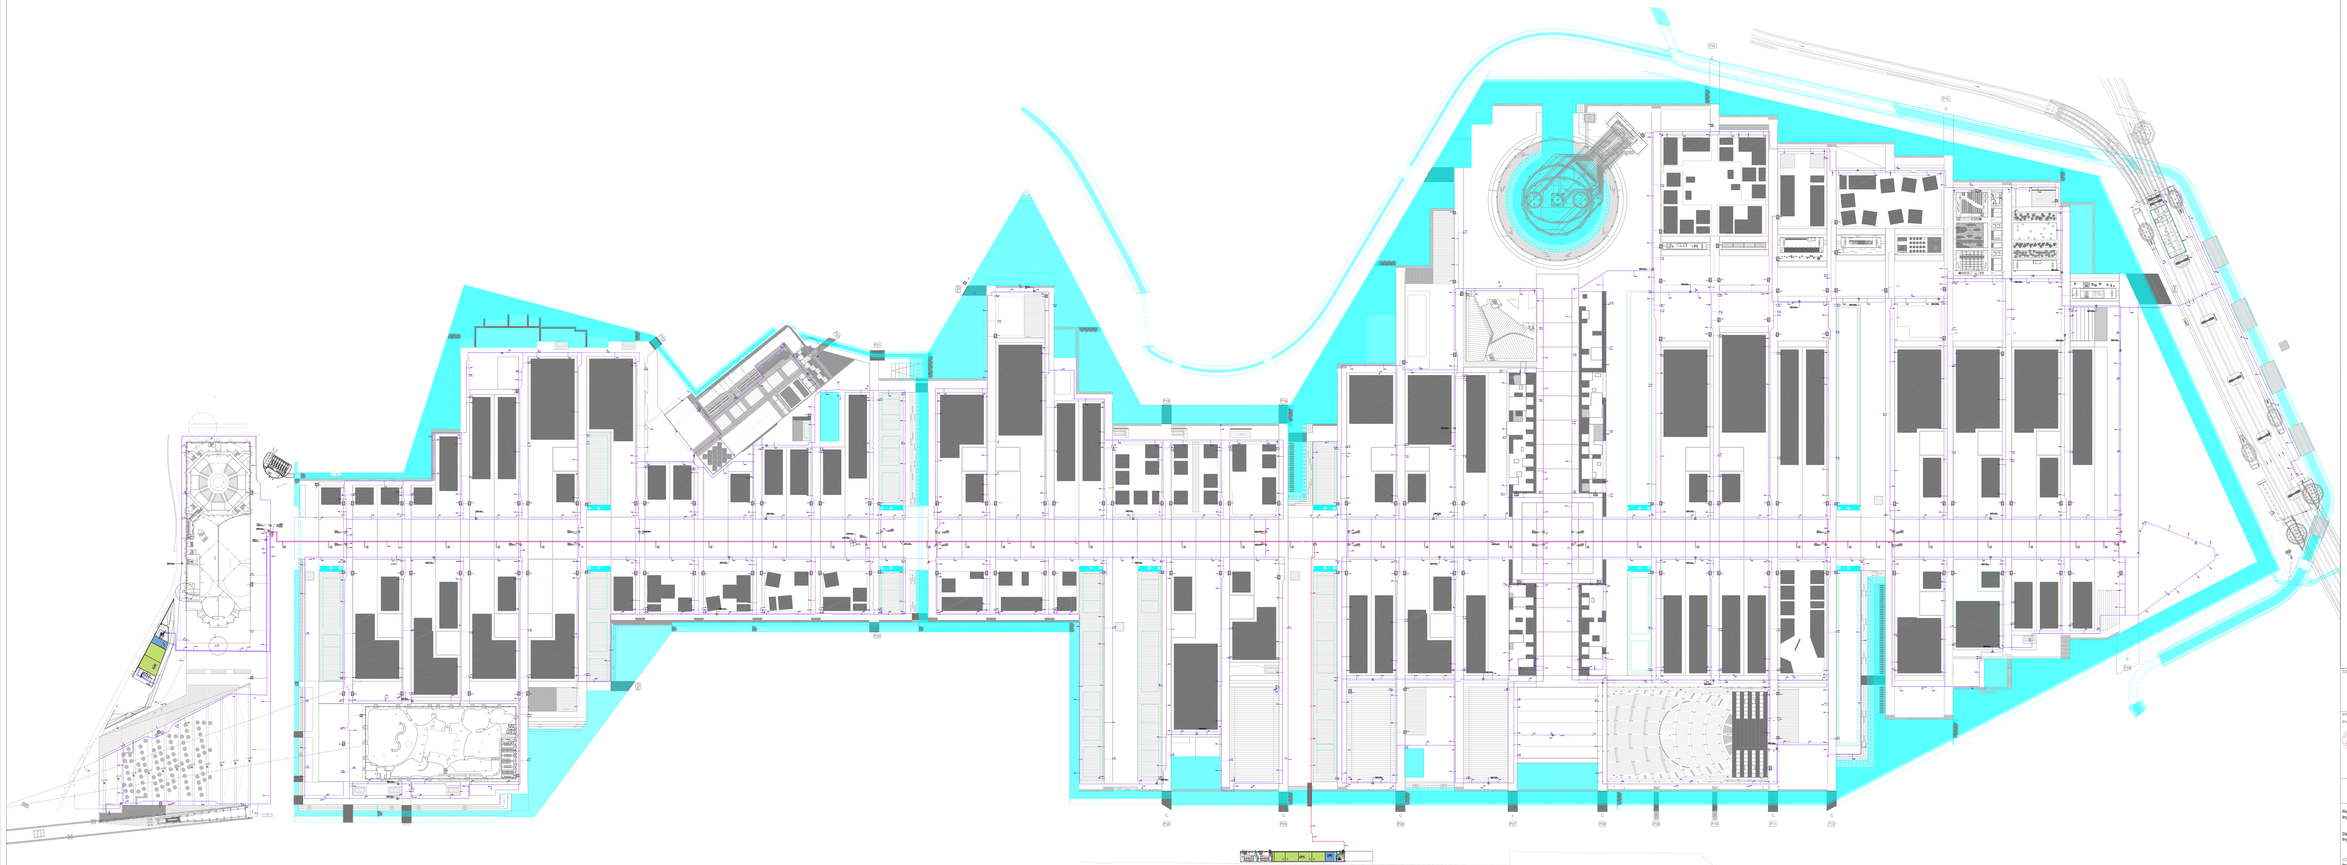

STAZIONE APPALTANTE

EXPO 2015 S.P.A.
Società per Azioni
Via Rugabella, 9 - 20122 Milano
C.F. e P.I. 13342190158
Capitale Sociale Interamente Versato
€ 1.000.000,00 i.v.
Soggetta all'attività di direzione e coordinamento del Ministero dell'Economia e delle Finanze

PROGETTAZIONE

Preliminare

Progettista responsabile: Arch. Stefano Boeri
Arch. Andrea Bruno
Progettista: Arch. Giovanni Sala
Dott. Agr. Emanuele Boeri
Dott. Forestale Gianluca Allegri

Definitiva ed Esecutiva:

MM METROPOLITANA MILANESE SPA

Progettista Responsabile dell'integrazione delle varie prestazioni specialistiche e CSP: Ing. Matteo Colombo
Progettista Strutture: Ing. Roberto Conte
Progettista Impianti: Ing. Matteo Colombo
Progettista funz/arch/generale: Ing. Roberto Tornelli

EXPO - Piastra espositiva **As Built**

Responsabile Unico del Procedimento
Ing. Carlo Chiesa

Direttore Lavori
Ing. Luca Liguori

CSE
Ing. Matteo Colombo

APPALTATORE: Raggruppamento Temporaneo d'Imprese

Capogruppo mandataria

Mandanti

Approvazione

Direttore Tecnico
Ing. Marco Ongaro

Oggetto:
Rete antincendio

Titolo:
Planimetria

Scala:
1:1000

Dimensione foglio:

PSR	AB	IMP	-	-	-	-	-	-	-	-	M	PL	0005	00	DATA
															revisione

C.U.P. : D49B11000180005 - **C.I.G.** : 3736455C32

CODICE WBE: WA1E.m

Nome file: PRS_AB_IMP_M_PL_0005_00

Affidatario: