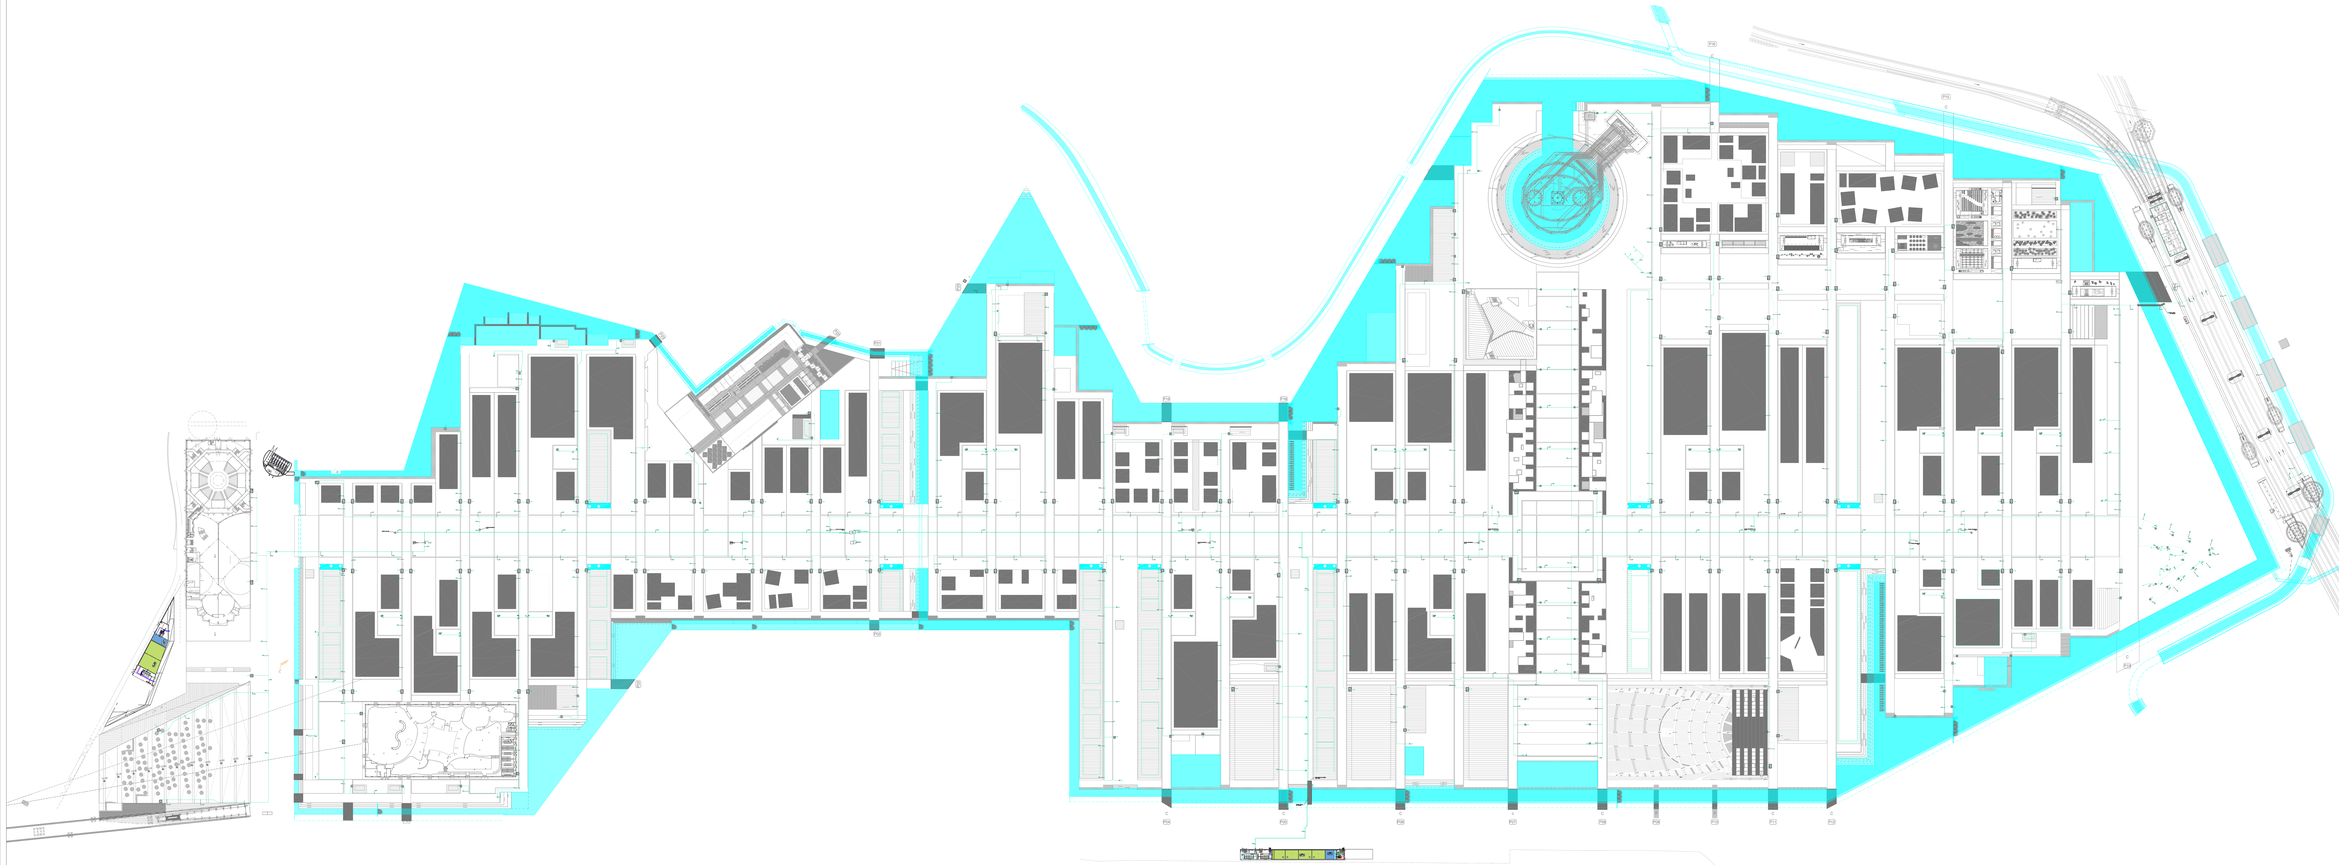

STAZIONE APPALTANTE

EXPO 2015 S.p.A.
Società Esposizione Universale
Via Rovello, 2 - 20121 Milano
Codice Fiscale e Partita IVA 97544960158
T. +39 02 72227.1
www.expo2015.org

Direzione Generale Infrastrutture
Direzione Centrale Infrastrutture
Area Infrastrutture Idriche
Area Infrastrutture Stradali
Area Infrastrutture Ferroviarie
Area Infrastrutture Tranviarie

PROGETTAZIONE:

Progettista:


Definitiva ed Esecutiva:

METROPOLITANA MILANESE SPA

Progettista Responsabile dell'integrazione delle varie prestazioni specialistiche e CSP: Ing. Matteo Colombo
Progettista Strutture: Ing. Roberto Conte
Progettista Impianti: Ing. Massimo Guzzi
Progettista funzionale/generale: Ing. Roberto Tornelli

EXPO - Piastra espositiva

As Built

Responsabile Unico del Procedimento
Ing. Carlo Chiesa

Direttore Lavori
Ing. Luca Liguori

CSE
Ing. Matteo Colombo

APPALTATORE: Raggruppamento Temporaneo d'Imprese
Capogruppo mandataria

Mandanti:

Approvazione

Direttore Tecnico
Ing. Marco Grigioni

Oggetto:	Titolo:	Scala:
Rete acqua potabile	**Planimetria**	1:1000
		Dimensione foglio:

RIFERIMENTO			OPERA		DISCIPLINA	CATEG.	PROGR.		DATA
P5R	AB	IMP	- -	- -	M	PL	0006	00	1/10/2014

C.U.P. : D49B11000180005 - **C.I.G.** : 3736455C32

CODICE WBS: WA1E.ns

Nome file: PR5_AB_IMP_M_PL_0006_00 | Affidatario: