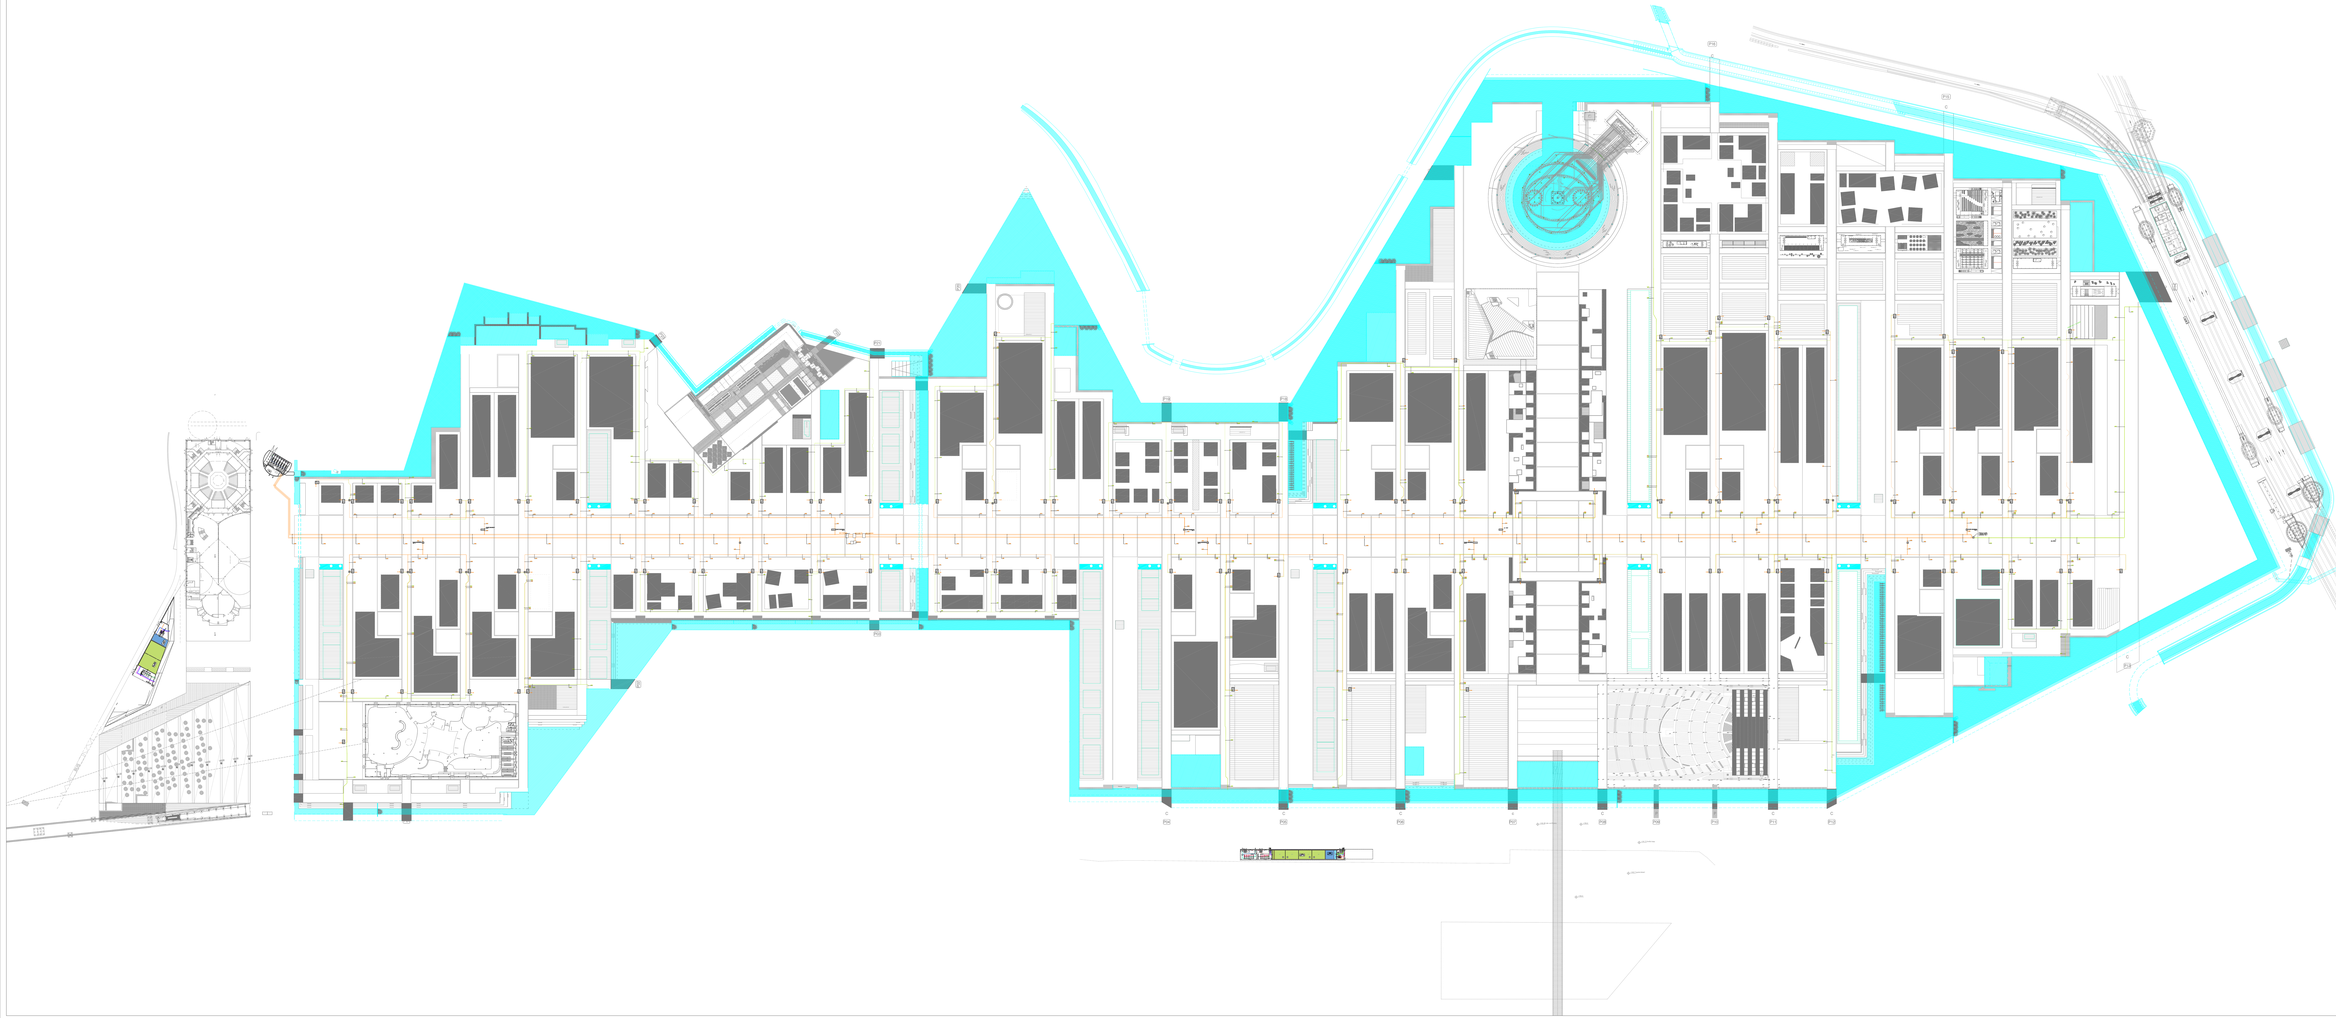

STAZIONE APPALTANTE

EXPO 2015 S.p.A.
Società per Azioni con Socio Unico
Sede Legale: Via Rovello 2 - 20121 Milano
Capitale Sociale Euro 1.000.000 i.v.
Codice Fiscale e Partita IVA 13348040156
Società soggetta all'attività di direzione e coordinamento del Comune di Milano
Ufficio di Milano: Via Rovello 2 - 20121 Milano
www.expo2015.org

PROGETTAZIONE

Preliminare:

Progettista responsabile: Arch. Stefano Boeri
Arch. Gianfranco Cavaglià
Progettista: Arch. Antonella Boisci
Arch. Andrea Rinaldo
Arch. Pierluigi Di Pietro, Arch. Emilio Faroldi

Definitiva ed Esecutiva:

MM METROPOLITANA MILANESE SPA

Progettista Responsabile dell'integrazione delle varie prestazioni specialistiche e CSP: Ing. Matteo Colombo
Progettista Strutture: Ing. Roberto Conte
Progettista Impianti: Ing. Matteo Colombo
Progettista funz/arch/generale: Ing. Roberto Tornelli

EXPO - Piastra espositiva **As Built**

Responsabile Unico del Procedimento
Ing. Carlo Chiesa

Direttore Lavori
Ing. Luca Liguori

CSE
Ing. Matteo Colombo

APPALTATORE: Raggruppamento Temporaneo d'Imprese

Capogruppo mandataria

Mandanti

Direttore Tecnico
Ing. Marco Grigiano

Approvazione

Oggetto:
Rete Acqua di condensa

Titolo:
Planimetria

Scala:
1:1000

Dimensione foglio:

| PSR | AB | IMP | - | - | -